


ZAŁĄCZNIK NR 4
"PAWILON PLĄZOWY -
POMIESZCZENIA"

ZESTAWIENIE POWIERZCHNI UŻYTKOWEJ BUDYNKU HANDLOWO-MAGAZYNOWO-USŁUGOWEGO-PARTER		
0/1	PCM. RATOWNIKÓW	14,50m ²
0/2	WC	4,03m ²
0/3	MAGAZYN	24,30m ²
0/4	PCM. SOCJALNE	4,00m ²
0/5	WC BARU	4,90m ²
0/6	ZAPLECZE BARU	20,40m ²
0/7	KORYTARZ	5,45m ²
0/8	WC DAMSKIEJ DLA NIEPEŁNOSPRAWNYCH	4,20m ²
0/9	WC MĘSKIE	4,40m ²
0/11	UMYWALNIA MĘSKA	32,30m ²
0/12	POMIESZCZENIE KOTŁA	3,00m ²
RAZEM		245,79m ²
0/14	TARAS	41,80m ²

LEGENDA:

-  WENT. NAWIĘWNA - KANAŁ CZERPNY
 -  WENT. WYWIEWNA - KANAŁ WYRZUTNY
 -  WENT. NAWIĘWNA - POMIESZCZENIA ZAPLECZA
 -  WENT. WYWIEWNA - POMIESZCZENIA ZAPLECZA
 -  WENT. NAWIĘWNA - POMIESZCZENIA WIELOFUNKCYJNE
 -  WENT. WYWIEWNA - POMIESZCZENIA WIELOFUNKCYJNE
 -  WENT. WYWIEWNA - W.C.

 -  KLAPA PRZEJŚCIA POŻAROWEGO
NA KANAŁ OKRĄGLYM
 -  KLAPA PRZEJŚCIA POŻAROWEGO
PRZEPUSTNICA Z SIŁOWNIKIEM
NA KANAŁ OKRĄGLYM
 -  KRATKA TRANSFEROWA
(PRZEJŚCIE W DRZWIACH)
- INSTALACJA KLIMATYZACJI (CIECZ)**

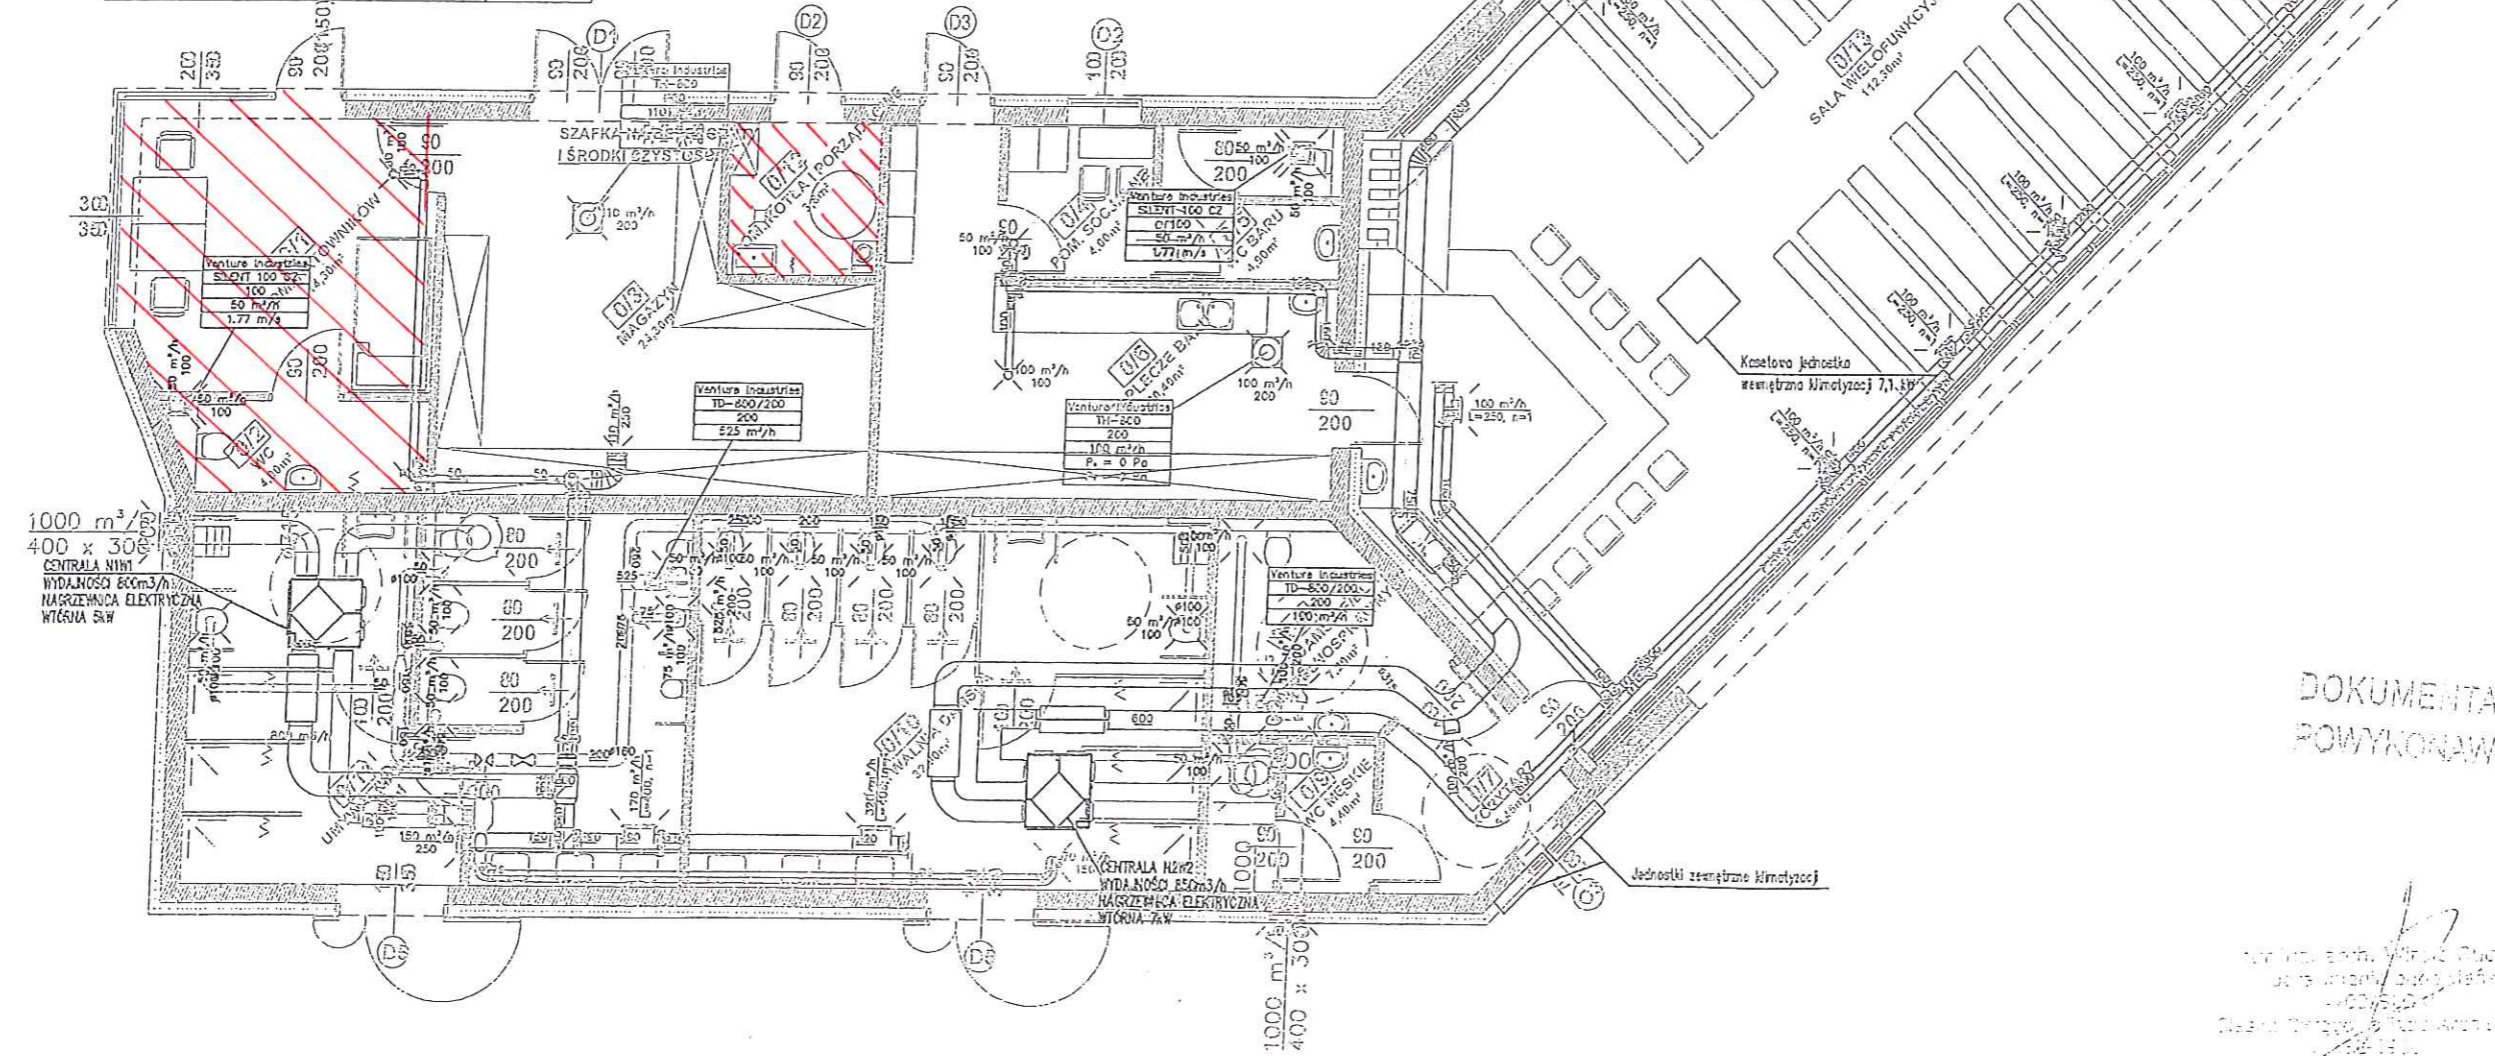

DOKUMENTACJA
 POWYKONAWCZA

